



HOTELLET 12, PLAN 3




BET	ANT	RELATIONSHANDLING	ANDRINGAVSER	DATUM	SIGN
		RELATIONSHANDLING		13-05-20	HB
RELATIONSHANDLING					
Kv Hotellet 13					
Letello Fastighets AB					
<small>WWW.VISBYARK.SE ANSÖKAN NR 021 57 VISBY ST INGÅTAN 13, 111 27 STHLM VIL 9488 21 0885 / 08-233040 CRG NR 506089-0204</small>					
		VISBYARK		STHLM VISBY	
LUPPDRAG NR	120902	RITADWONSTR AV	HB	HANDLAGGARE	SL
DATUM	13.04.04	ANSVARIG	SL		
NYBYGGNAD LOBBY					
PLAN 3, TAKPLAN					
SKALA	A1: 50 A3: 100	NUMMER	A-40.1-13-013		BET

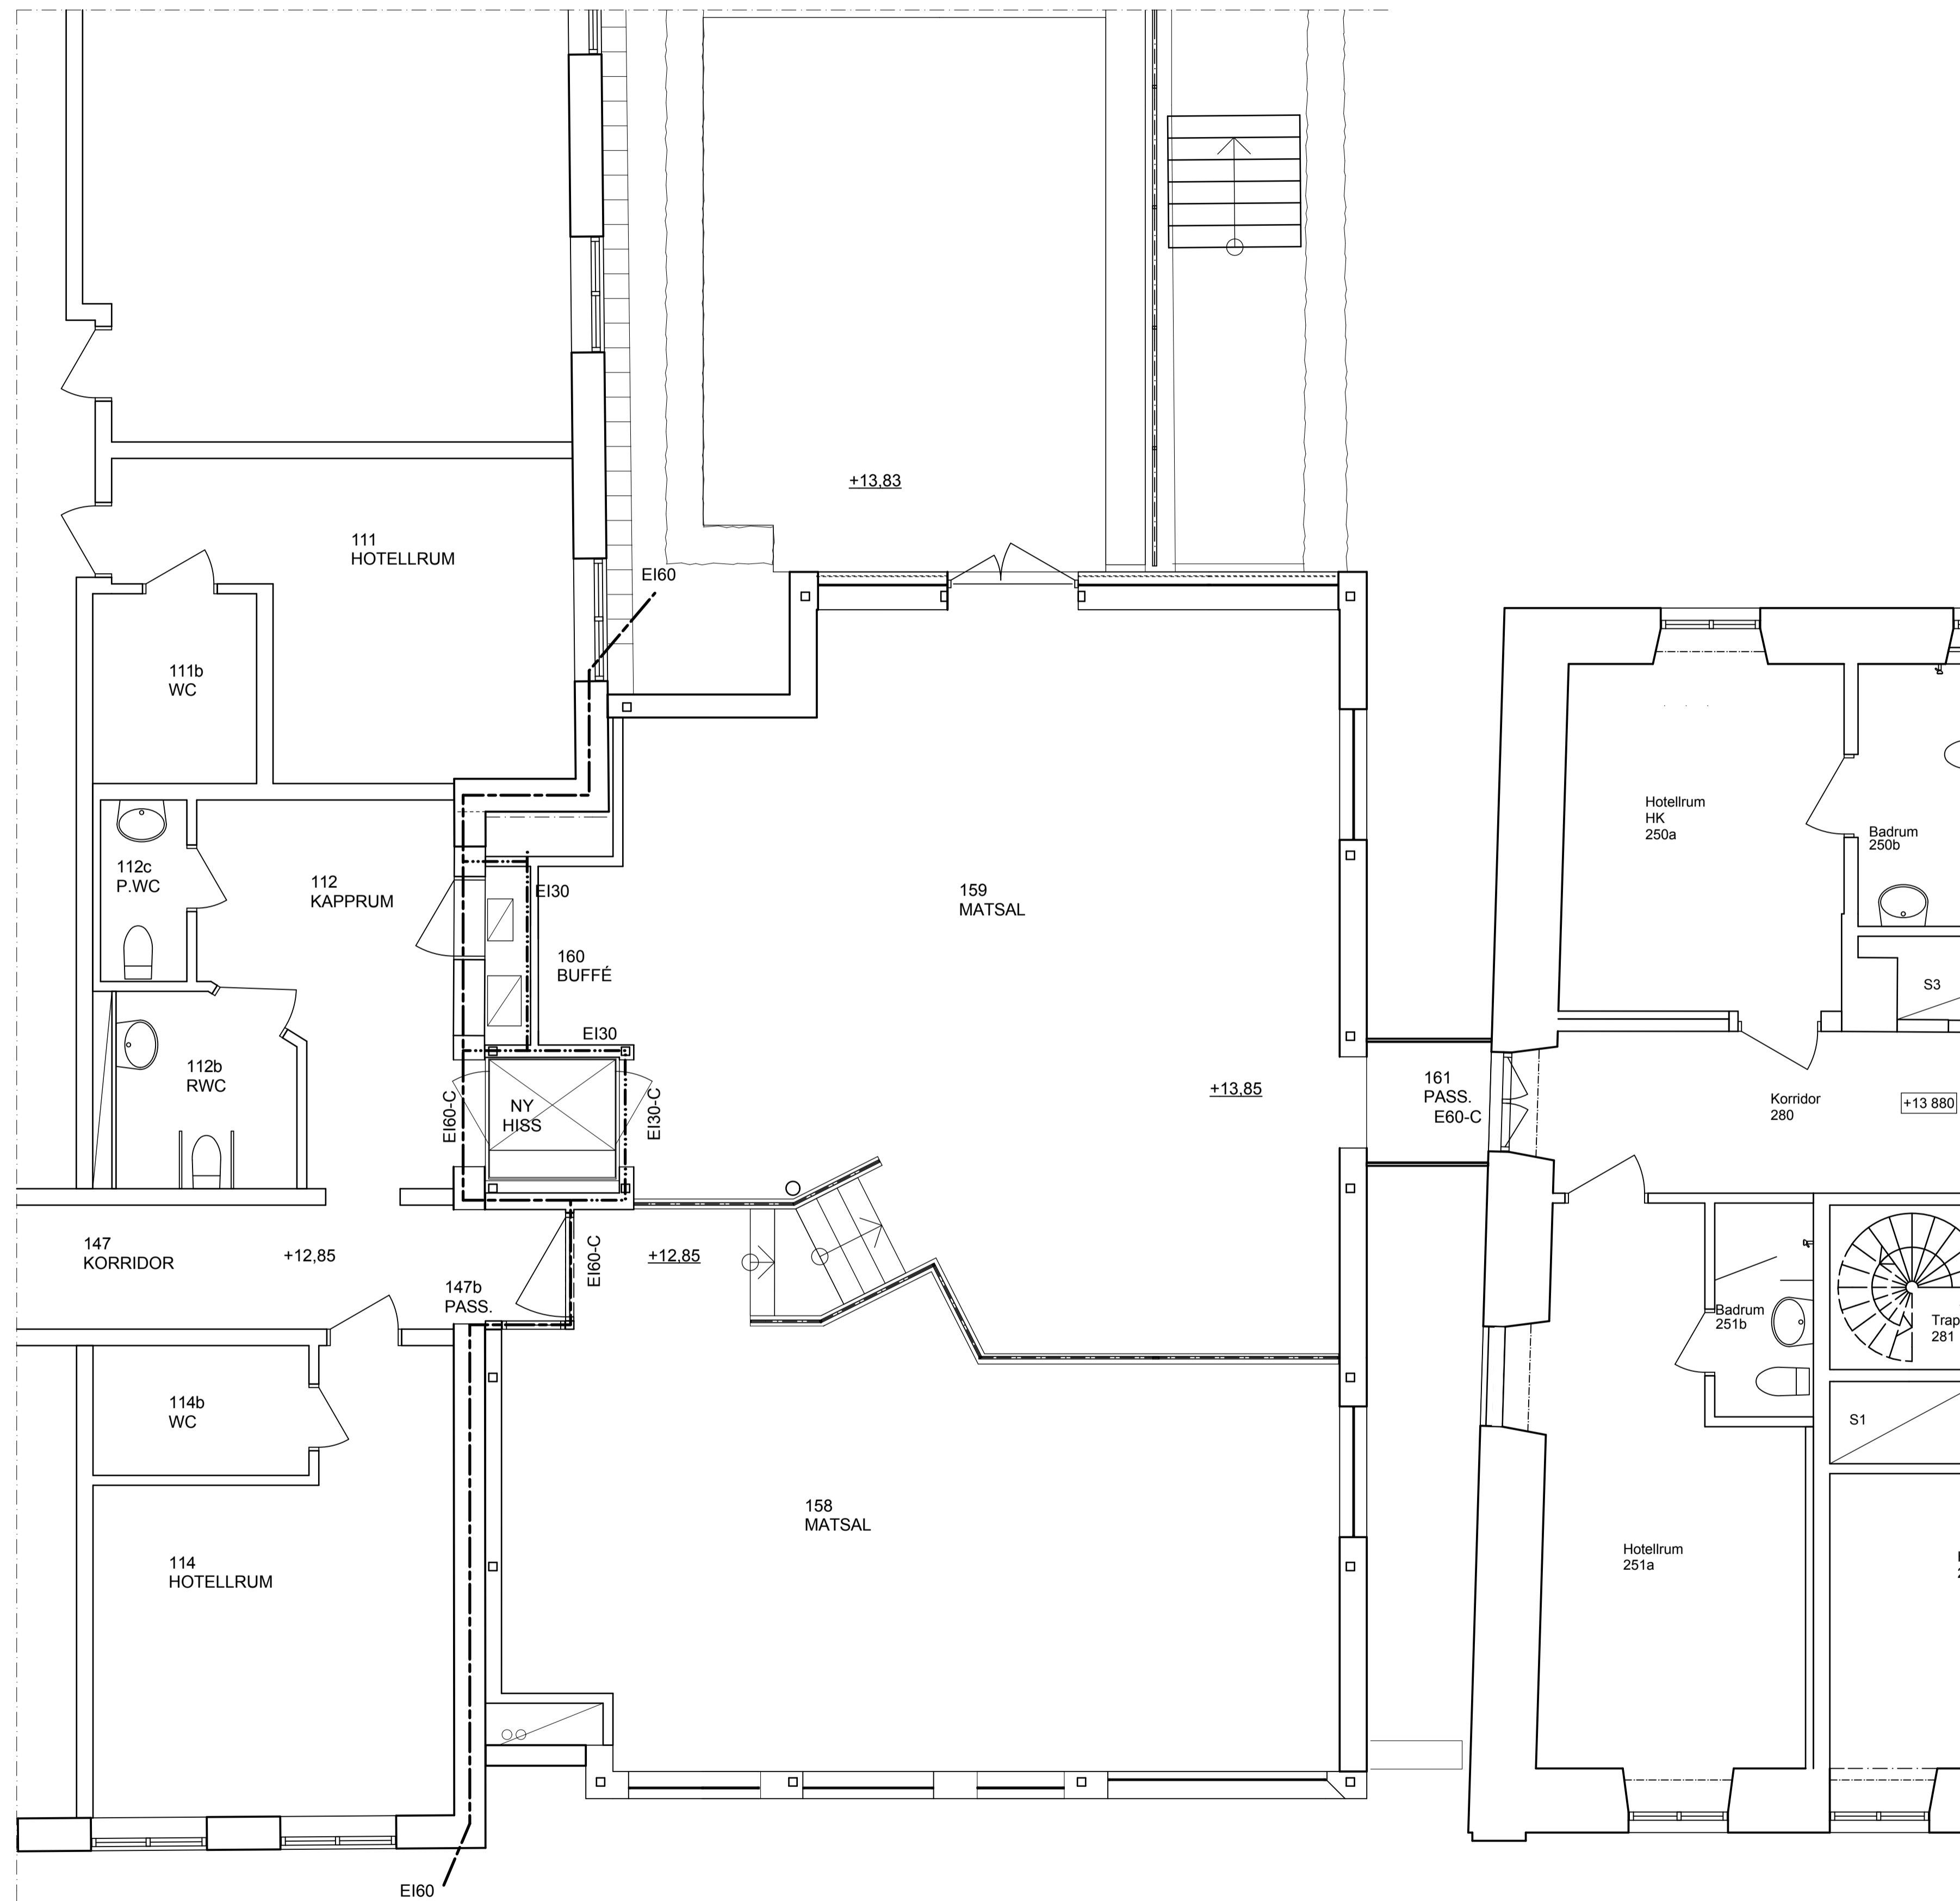


HOTELLET 12, PLAN 2

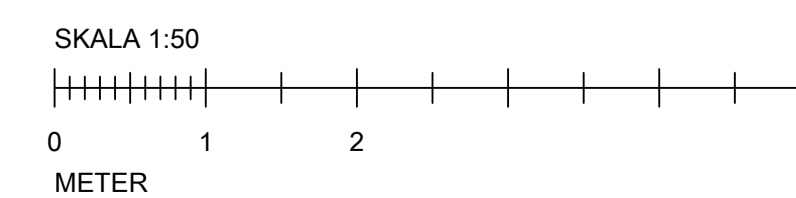

BET	ANT	RELATIONSHANDLING	13-05-20	HB
		ÄNDRINGAVSER	DATUM	SIGN
RELATIONSHANDLING				
Kv Hotellet 13				
Letello Fastighets AB				
<small>WWW.VISBYARK.SE ANSÖKAN NR 021 57 VISBY ST INGÅTAN 13, 111 27 STHLM VIL 9488 21 0885 / 08 233440 CRG NR 506089-0204</small>				
		VISBYARK		
		STHLM VISBY		
LIPPDRAG NR	RITADWONSTR AV	HANDLAGGARE		
120902	HB	SL		
DATUM	ANSVARIG			
13.04.04	SL			
NYBYGGNAD LOBBY				
PLAN 2				
SKALA	A1: 50	NUMMER	BET	
	A3: 100	A-40.1-13-012		

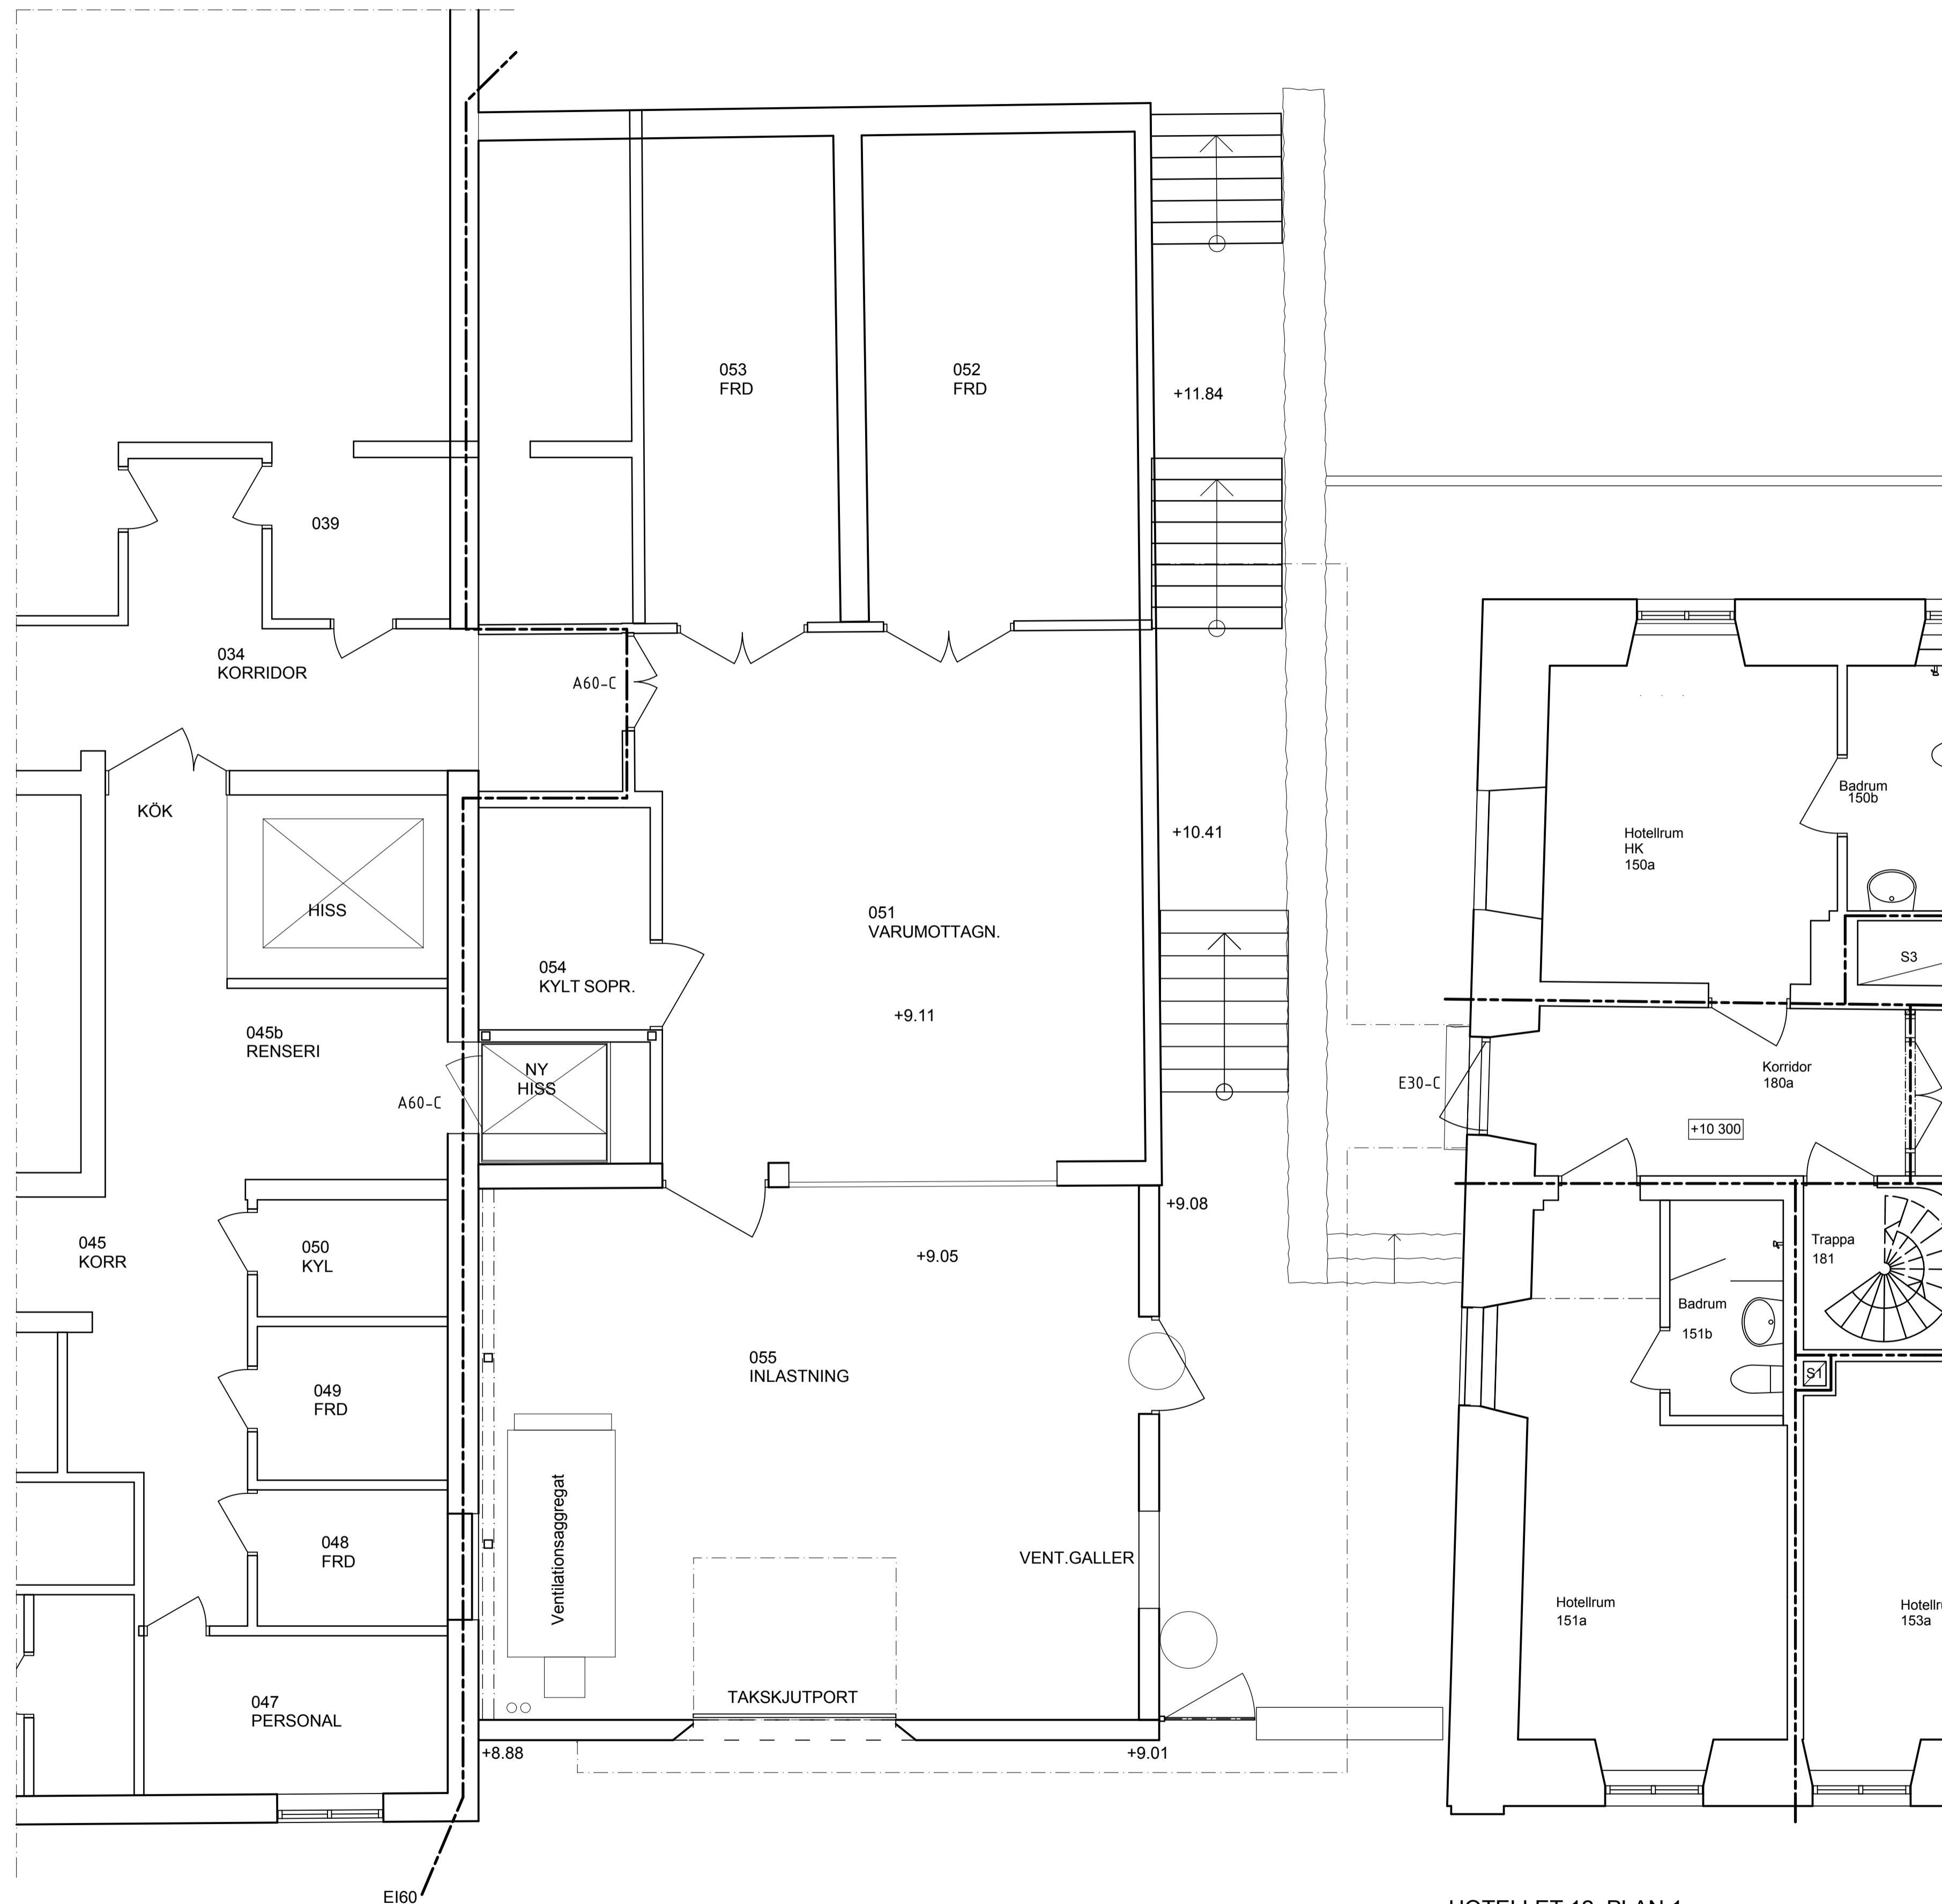


HOTELLET 12, PLAN 1

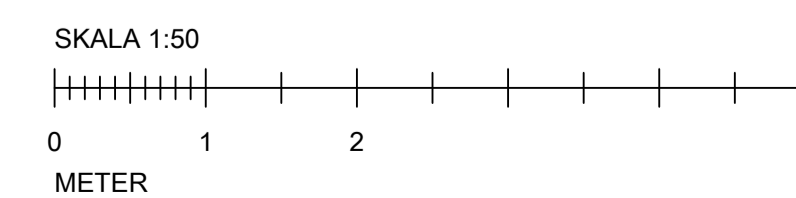

BET	ANT	RELATIONSHANDLING	13-05-20	HB
		ANDRINGAVSER	DATUM	SIGN
RELATIONSHANDLING				
Kv Hotellet 13				
Letello Fastighets AB				
<small>WWW.VISBYARK.SE ANSÖKAN NR 021 57 VISBY ST INGATAN 13, 111 27 STHLM TEL: 0880 210885 / 08-233040 ORG. NR 550699-0204</small>				
VISBYARK STHLM VISBY				
LUPPDRAG NR	RITADWONSTR AV	HANDLAGGARE		
120902	HB	SL		
DATUM	ANSVARIG			
13.04.04	SL			
NYBYGGNAD LOBBY				
PLAN 1				
SKALA	A1: 50	NUMMER	A-40.1-13-011	BET
	A3: 100			



BET	ANT	RELATIONSHANDLING	13-05-20	HB
		ÄNDRINGAVSER	DATUM	SIGN
RELATIONSHANDLING				
Kv Hotellet 13				
Letello Fastighets AB				
<small>WWW.VISBYARK.SE ANSÖKAN NR 021 57 VISBY ST INGATAN 13, 111 27 STHLM TEL: 0880 210880 / 08-232640 ORG. NR 550699-0204</small>				VISBYARK STHLM VISBY
LIPPDRAG NR	120902	RITADWONSTR AV	HB	HANDLAGGARE
DATUM	13.04.04	ANSVARIG	SL	
NYBYGGNAD LOBBY				
FASAD MOT VÄSTER				
SKALA	A1: 50 A3: 100	NUMMER	A-40.3-13-01	BET

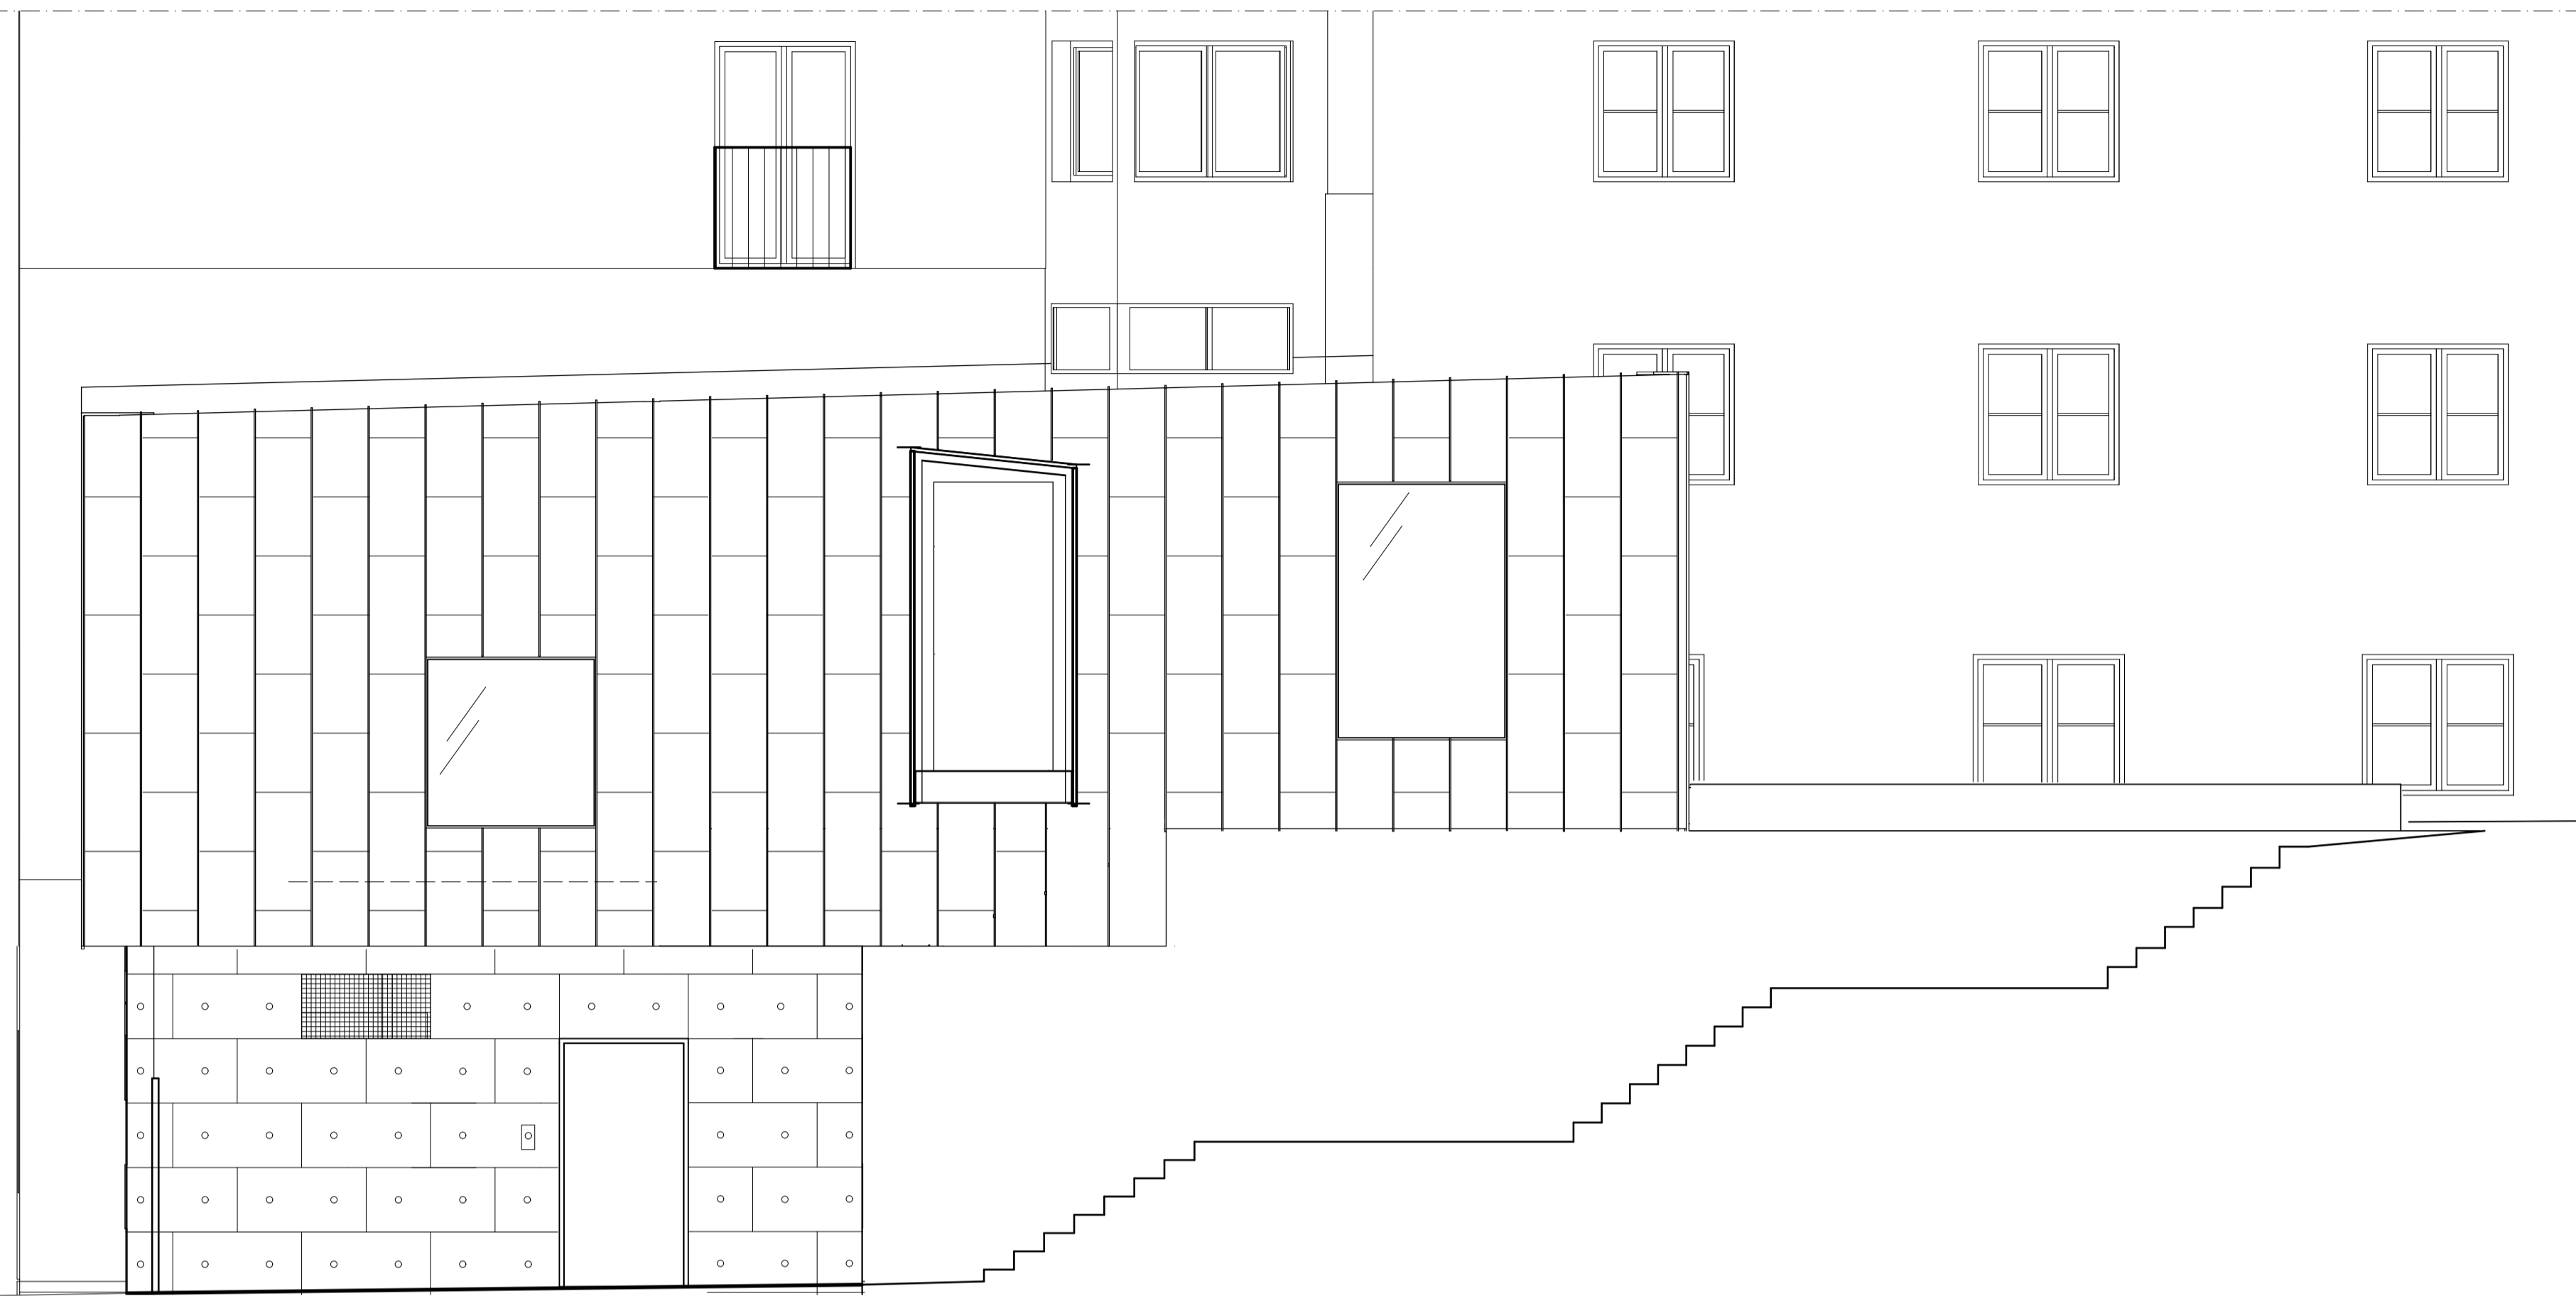

FASAD MOT SÖDER



FASAD MOT ÖSTER

BET	ANT	RELATIONSHANDLING	13-05-20	HB
		ÄNDRINGAVSER	DATUM	SIGN
RELATIONSHANDLING				
Kv Hotellet 13 Letello Fastighets AB				
<small>WWW.VISBYARK.SE ANSELSGATAN 9, 021 57 VISBY ST NYGATAN 14, 111 27 STHLM TEL: 0888-01080 / 08-232040 ORG. NR: 506088-0204</small>				VISBYARK STHLM VISBY
LUPPDRAG NR	120902	RITADWONSTR AV	HB	HANDLAGGARE
DATUM	13.04.04	ANSVARIG	SL	SL
NYBYGGNAD LOBBY				
FASAD MOT SÖDER OCH ÖSTER				
SKALA	A1: 50 A3: 100	NUMMER	A-40.3-13-02	BET